




Grundriss Erdgeschoß M1:100 NFL:656,00m²

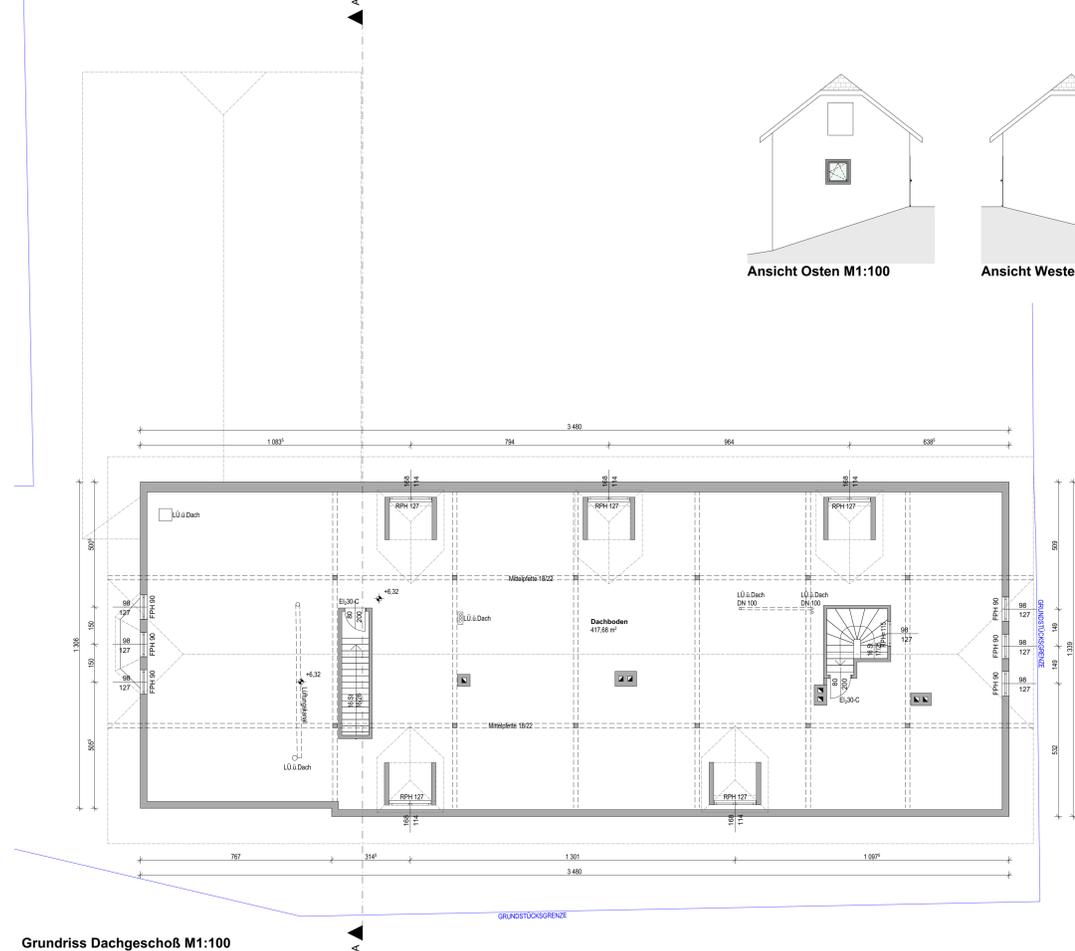


Grundriss Dachgeschoß M1:100

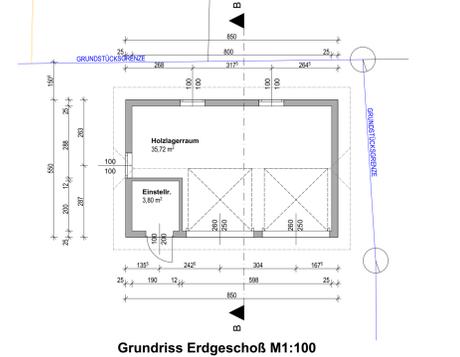


Grundriss Erdgeschoß M1:100

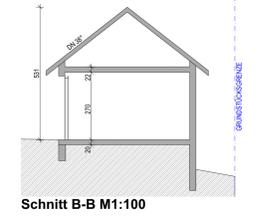

Schnitt B-B M1:100

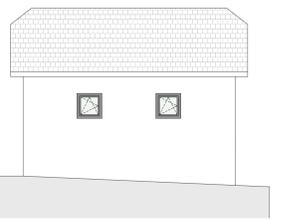

Ansicht Süden M1:100

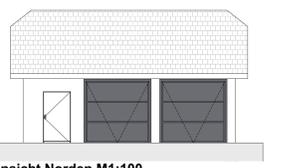

Ansicht Norden M1:100

LEGENDE	
Wanddurchbruch	Roachwennmeter
Deckerdurchbruch	Dämmstoff (weich)
Bodendurchbruch	Dämmstoff (hart)
Bodendurchbruch	Kunststoff (allgemein)
OK Fertigbau	Dachstuhl (allgemein)
OK Rohbau	Mauerwerk (nicht wärmedämmend)
OK Rohbau	Mauerwerk (wärmedämmend)
± 0.00	Glas

## BESTANDSPLAN

BAUVERHABEN: 3665 Bärnkopf  
**Wohn- und Geschäftshaus**  
 GST.NR.: 362/2 & 180 EZ.: 84 KG.: 24203 Bärnkopf


AMTLICHE VERMERKE:

BAUWERBER:  
 BAUFÖHRER:  
 GRUNDEIGENTÜMER:

PLANVERFASSER:

PLANINHALT: Grundrisse  
 PLANNUMMER: 2026\_02

MASSSTAB: 1:100  
 GEZ.:  
 DATUM: 02.01.2026

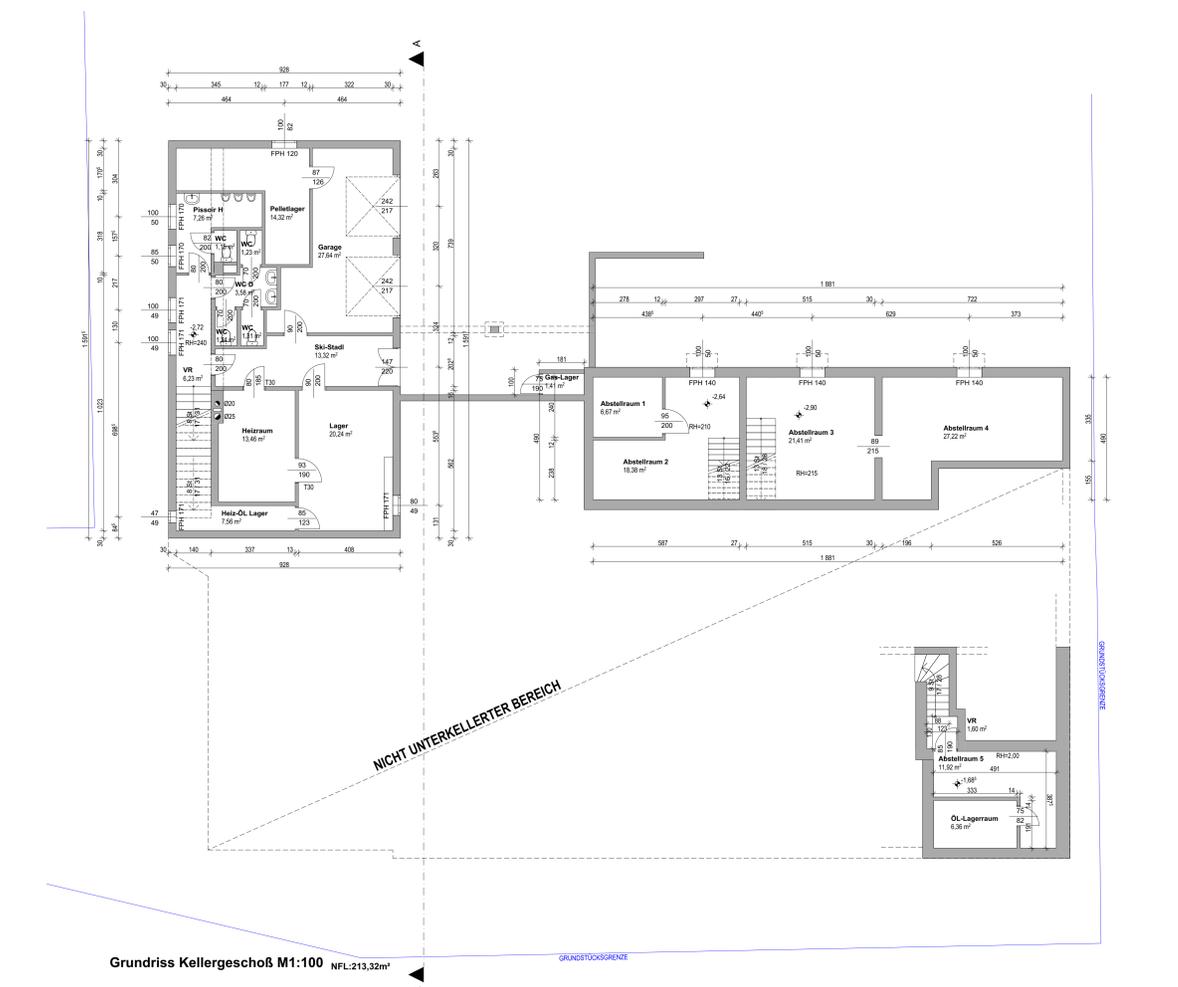


Grundriss Kellergeschoß M1:100 NFL:213,32m²




Grundriss 1.Obergeschoß M1:100 NFL:322,00m²



Ansicht Süden M1:100

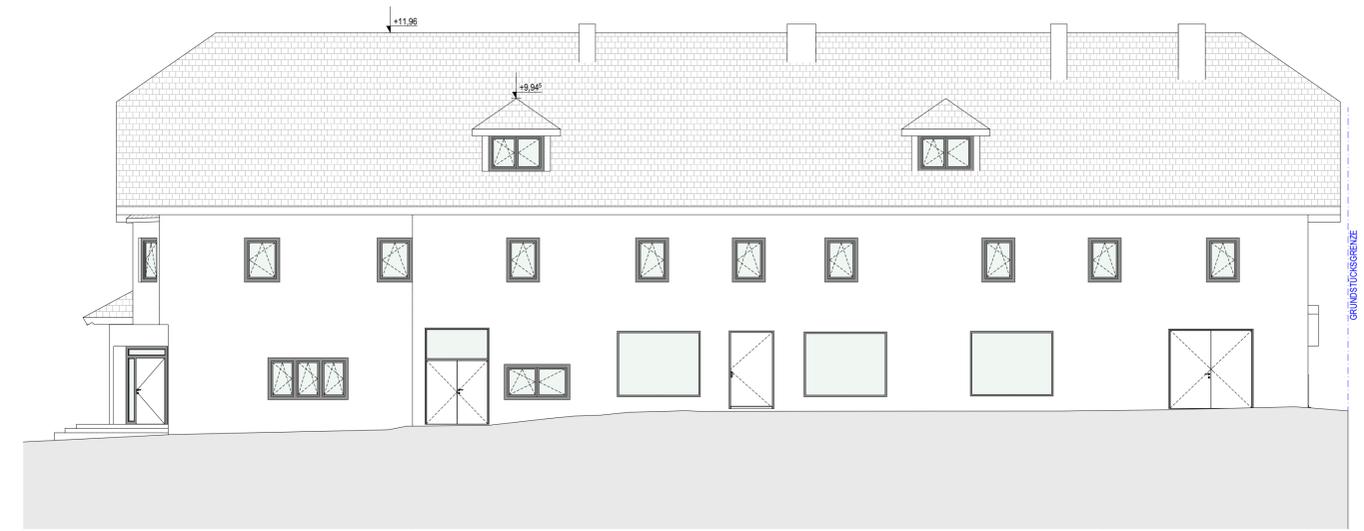


Ansicht Norden M1:100

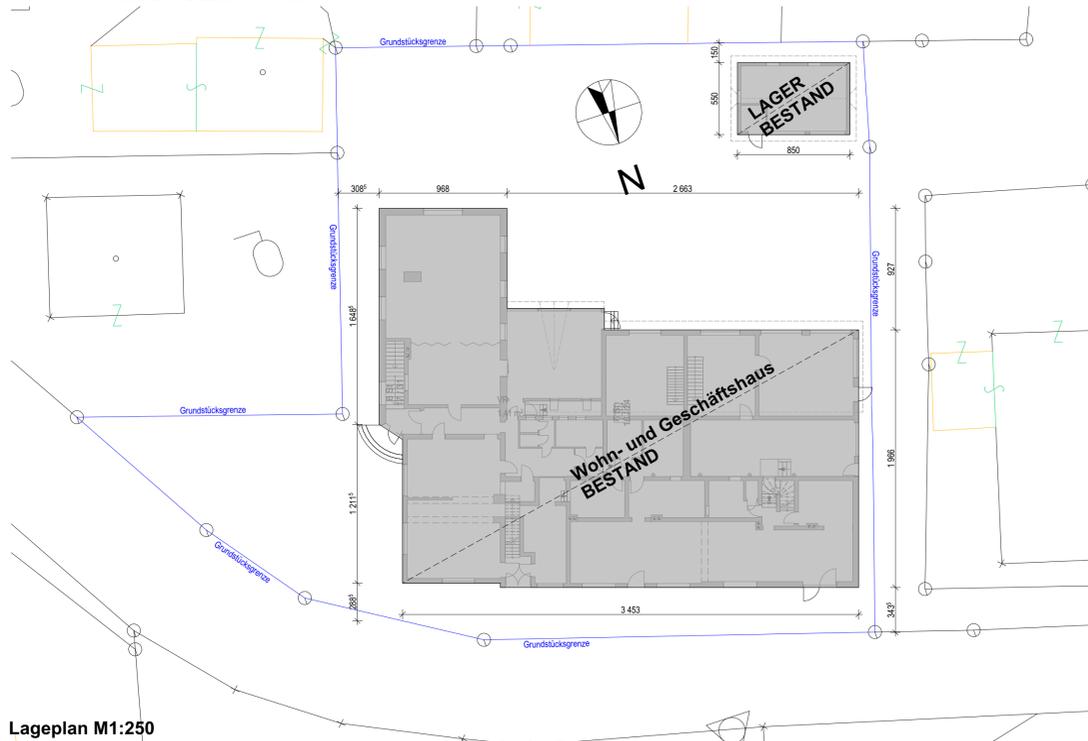

Lageplan M1:250



Ansicht Westen M1:100

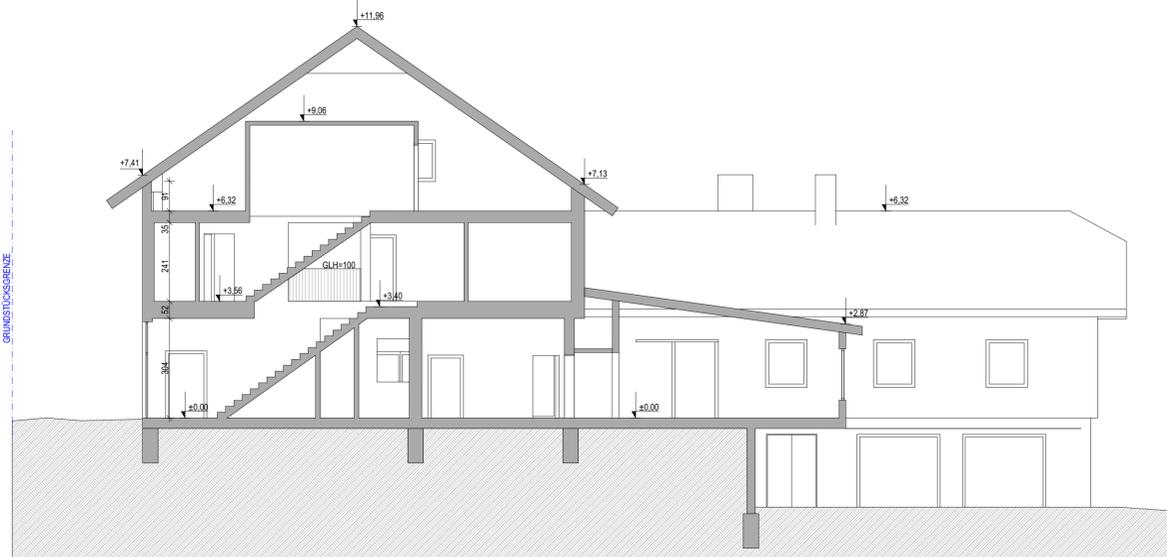

Schnitt A-A M1:100



Ansicht Osten M1:100

LEGENDE		⊗ Rauchwandler
Wanddurchbruch	Dämmstoff (weich)	Dämmstoff (hart)
Deckendurchbruch	Kunststoff (allgemein)	Mauerwerk (wärmedämmend)
Bodendurchbruch	Dichtstoff (allgemein)	Mauerwerk (nicht wärmedämmend)
OK Fertigbau	Glas	unbewehrter Beton
UK Fertigbau	Gips (Gipkartonplatte)	bewehrter Beton
OK Rohbau	Erdmaterial (allgemein)	Stein
UK Rohbau	Bestand	Stahl (allgemein)
± 0.00 Höhenangabe einer waagrechten Fläche	Abbruch	Holz (allgemein)
+0.00 Höhenangabe eines Punktes in einem Bauwerk - Fertigmaß	Neubau	Holzwerkstoffe
+0.00 Höhenangabe eines Punktes in einem Bauwerk - Rohbaumaß		

BESTANDSPLAN	A	B	C
	D	E	F
BAUVORHABEN: <b>Wohn- und Geschäftshaus</b>	3665 Bärnkopf Bärnkopf 112		
GST.NR.: 362/2 & .180	EZ.: 84	KG.: 24203 Bärnkopf	
AMTLICHE VERMERKE:			
BAUWERBER:			
BAUFÜHRER:			
GRUNDEIGENTÜMER:			
PLANVERFASSER:			
PLANINHALT: Ansichten, Schnitte			PLANNUMMER: 2026_01
MASSSTAB: 1:100, 1:250	GEZ.:	DATUM: 02.01.2026	

